

LEGENDE
EP

- Tronçon principal collecteur
- Bouche principale avalant
- Région BA 01000
- Bâtiment
- Grille - Avaleur
- Bouvette regard

Symboles EP

- Regard
- Bouche
- Grille
- Bouvette



DEPARTEMENT DU MORBIHAN
COMMUNE D'ÎLE D'HOUAT
ECLOSARIUM
Création d'un réseau d'eaux pluviales

PLAN DE RECOLEMENT
RESEAUX EP


N° Affaire : **20 006**


Géoréférencement : RGF93 (C.C48) - NGF (IGN69)
LEICA GG03 N° 799844


Incartitude max. mesurée en X,Y et Z : 10cm
Levé de mesure indirecte (tranchée fermée)/Tréction Classe A

Echelle : 1/250e Levé par S. Dollino le 21/12/2021 Suivi par : S.D. - P.S.

INDICE	Modifications apportées	Date
1	Création du document	06/04/2022
2		
3		
4		
5		

Emetteur : **SAS T.P.C. OUEST**
ZA LE POTEAU
9 Rue Bourneil
B.P. 700 67
56 992 ST AVE Cedex
Tél: 02 97 61 95 20
Fax: 02 97 61 99 89

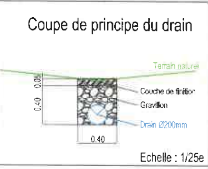

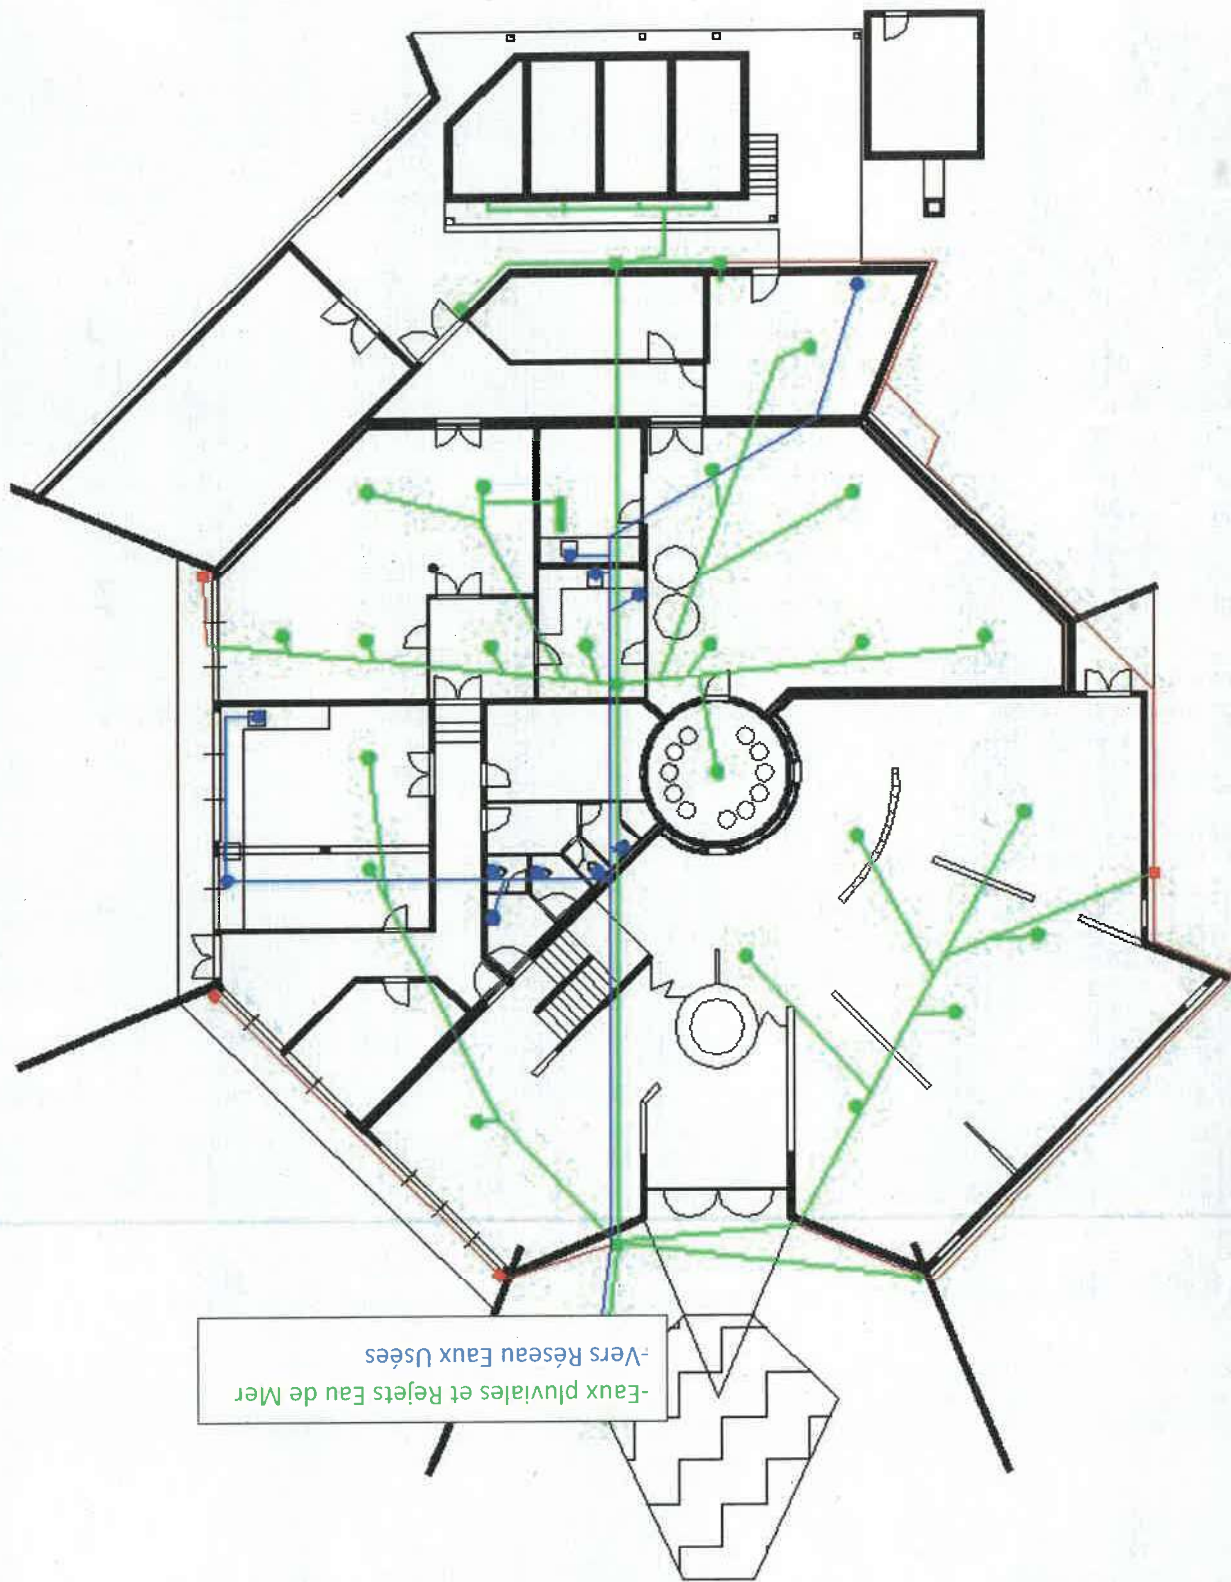

-Eaux pluviales et Rejets Eau de Mer
-Vers Réseau Eaux Usées

Annexe 4